
viphomes
HOME SEARCH SERVICES



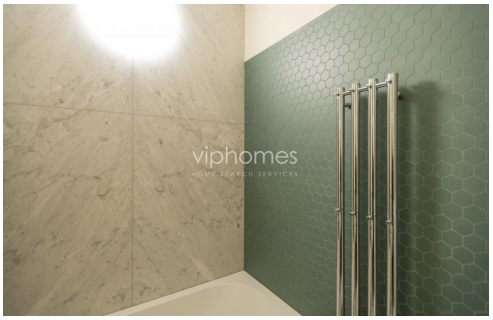





BYT K PRONÁJMU, ul. Masarykovo nábřeží, Praha 2- Nové Město

1x 2x


52 000 Kč

Specifikace

3+kk
Plocha: 80 m^2
Patro: 3. patro

- ☑ Výtah
- ☑ Balkon (7 m2)
- ☑ Recepce


Ev. číslo: 4546 | **Nabídka na webu:** www.viphomes.cz/4546 | **Makléř:** Mária Mihinová
Telefon: +420 606 731 973, E-mail: viphomes@viphomes.cz

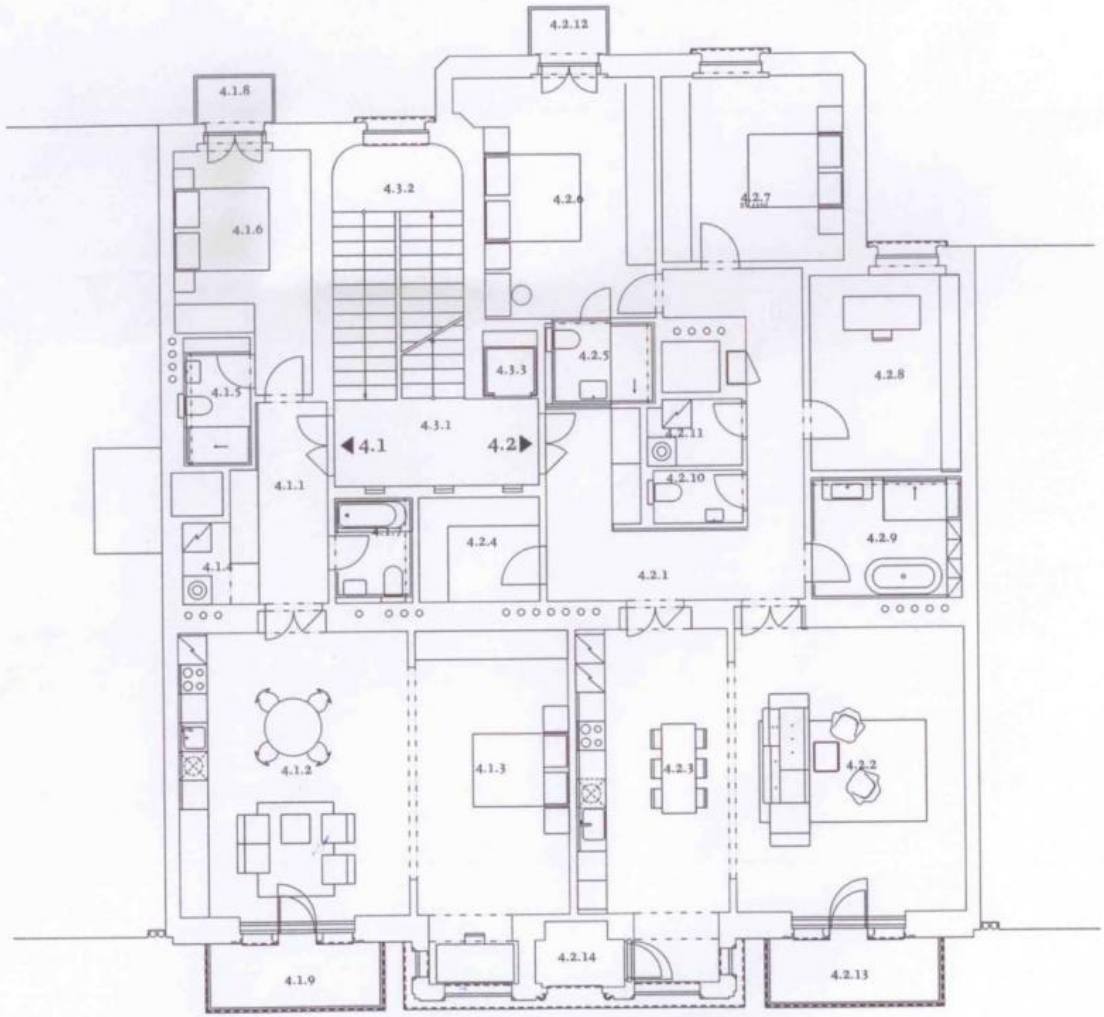

1:100

TABULKA MÍSTNOSTÍ:

4.1	BYT 3+KK				80,0
4.1.1	PŘEDSÍŇ	SAD. DM.+OŘ. OBKLAD	SDK 3000	PARKETY	6,2
4.1.2	OBYTNÁ MÍSTNOST S KUCHYNÍ	SADROVÁ OMÍTKA		PARKETY	29,5
4.1.3	PRACOVNA / LOŽNICE	SADROVÁ OMÍTKA		PARKETY	21,3
4.1.4	KOMORA / KOTEL	SADROVÁ OMÍTKA	SDK 3000	LINOLEUM	1,7
4.1.5	WC / KOUPELNA	OBKLAD 1150/2100/3250	SDK 3000	MRAMOR	3,4
4.1.6	LOŽNICE	SADROVÁ OMÍTKA	SDK 3330	PARKETY	12,6
4.1.7	WC / KOUPELNA	OBKLAD 1150/2100/3250	SDK 3000	MRAMOR	3,7
4.1.8	BALKON			BLAŽBA	1,8
4.1.9	BALKON			BLAŽBA	5,4
4.2	BYT 4+1				141,8
4.2.1	VSTUPNÍ HALA	SAD. DM.+OŘ. OBKLAD	SDK 3000	PARKETY	21,8
4.2.3	OBYTNÁ MÍSTNOST	SADROVÁ OMÍTKA		PARKETY	28,7
4.2.3	KUCHYŇ A JÍDELNA	SADROVÁ OMÍTKA		PARKETY	22,3
4.2.4	ŠATNA	SADROVÁ OMÍTKA	SDK 3000	PARKETY	5,7
4.2.5	WC / KOUPELNA	OBKLAD 1150/2400/3250	SDK 3000	MRAMOR	3,7
4.2.6	LOŽNICE	SADROVÁ OMÍTKA	SDK 3320	PARKETY	18,5
4.2.7	LOŽNICE	SADROVÁ OMÍTKA	SDK 3320	PARKETY	14,8
4.2.8	PRACOVNA / LOŽNICE	SADROVÁ OMÍTKA		PARKETY	12,0
4.2.9	KOUPELNA	OBKLAD 1150/2400/3250	SDK 3000	MRAMOR	7,2
4.2.10	WC	SDKL	SDK 3000	MRAMOR	2,1
4.2.11	KOMORA / KOTEL	SADROVÁ OMÍTKA	SDK 3000	LINOLEUM	2,7
4.2.12	BALKON			BLAŽBA	1,5
4.2.13	BALKON			BLAŽBA	5,4
4.2.14	LOŽE			BLAŽBA	2,5
4.3	SPOLEČNÉ PROSTORY				
4.3.1	PODESTA	SADROVÁ OMÍTKA		BLAŽBA/TERACO	8,0
4.3.2	SCHODIŠTĚ	SADROVÁ OMÍTKA		BLAŽBA/TERACO	14,1
4.3.3	VÝTAHOVÁ ŠACHTA	VAPENOCEMENTOVÁ OMÍTKA			1,8

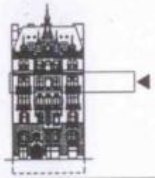

PROJEKT:

MASARYKOVO NÁBŘEŽÍ 6

STAVEBNÍ ÚPRAVY A ZMĚNA UŽÍVÁNÍ ČÁSTI BYTOVÉHO DOMU
MASARYKOVO NÁBŘEŽÍ 2016/6, 120 00 PRAHA 2

INVESTOR:	ING. JAROSLAVA LOUDOVÁ, ING. FRANTIŠEK LOUDA
ARCHITEKT:	SHE ARCHITECT ING. ARCH. KRISTINA MAGASANIKOVÁ VESTERFAELLEDVEJ 15, 1750 - KODAŇ, DÁNSKO
HLAVNÍ PROJEKTANT:	ING. FRANTIŠEK LOUDA ING. ARCH. ROMAN PRACHAŘ, ČKA 03853
VYPRACOVAL:	ING. ARCH. ROMAN PRACHAŘ

VÝKRES:

PŮDORYS 4.NP

STUPEŇ:	PROJEKT SKUTEČNÉHO PROVEDENÍ STAVBY
ČÁST:	ARCHITEKTONICKO STAVEBNÍ
DATUM:	6/2018
MĚŘÍTKO:	1:100
FORMÁT:	1 x A3
PARÉ Č.:	ČÍSLO VÝKRESU: D.A.106

viphomes
HOME SEARCH SERVICES